


**RILIEVO DEL 21 MARZO 2016**  
**COMUNE DI POZZUOLO MARTESANA**

**LEGENDA**

- ACCESSO ALL' AREA
- QUOTE BELLEVO ESIGITO IN DATA 21 marzo 2016
- POSIZIONE E NUMERO CENTRI GPS DI RIFERIMENTO
- FABBRICATI
- RICONZIONE
- POSIZIONE POZZETTI IN U.S.A. + LUNGA TUBAZIONE ENTERRATA
- STRADA OCCORRENDOLE REALIZZATA
- CONFINI COMUNALE

**COMUNE DI POZZUOLO MARTESANA**

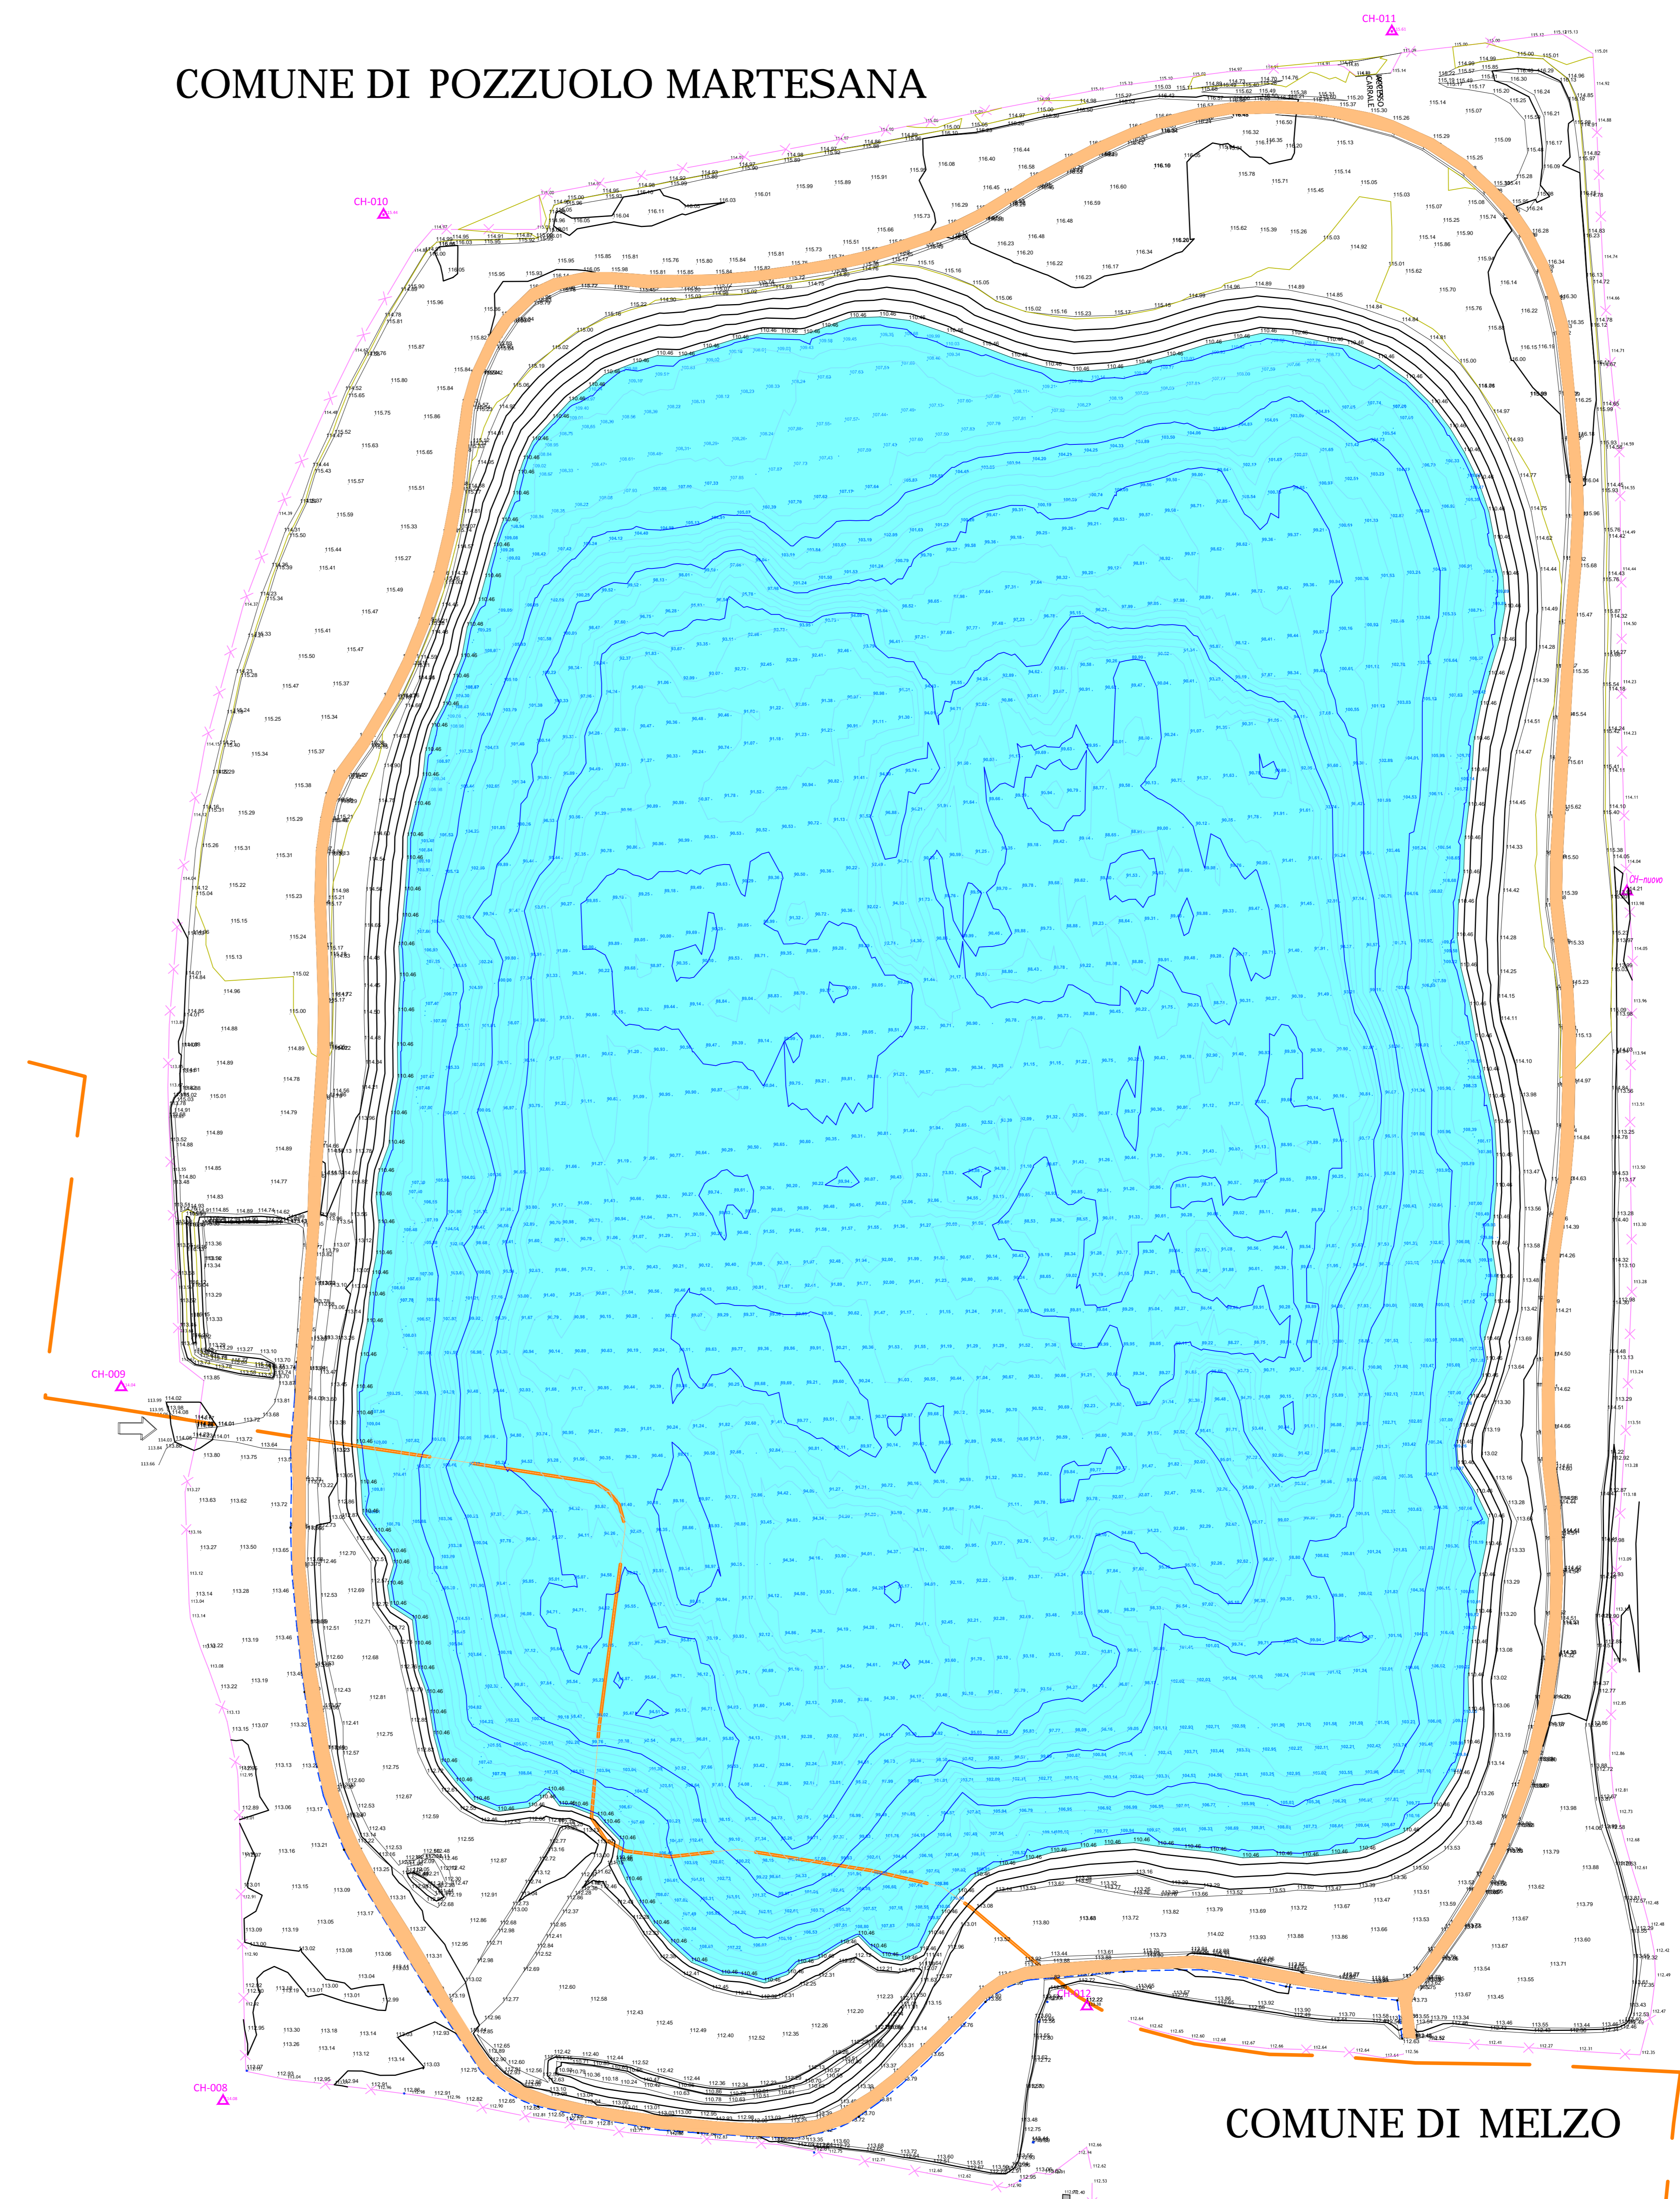

**COMUNE DI MELZO**

**COMUNE DI POZZUOLO MARTESANA**



**TANGENZIALE EST ESTERNA DI MILANO**  
 CODICE C.U.P. 121805000290007  
 CODICE C.I.G. 017107576C  
**AS BUILT**  
**LOTTO B**

**PROGETTO ESECUTIVO DELLE CAVE DI PRESTITO**

PROGETTO DELLE CAVE DI PRESTITO  
 CAVA DI GHIAIA E SABBIA NEI COMUNI DI  
 POZZUOLO MARTESANA E MELZO  
 RILIEVO PLANIALTIMETRICO AS BUILT

CONSORZIO ARCOTEAM

Dot. Ing. *Roberto Del Balzo*  
 Ordine Ingegneri di Parma n. 633

CONSORZIO ARCOTEAM

CONSORZIO COSTRUTTORI TEEM  
 IL DIRETTORE TECNICO

RESPONSABILE INTERADAZIONE  
 PRESTAZIONI SPECIALISTICHE

Dot. Ing. *Roberto Del Balzo*  
 Ordine Ingegneri di Parma n. 633

Dot. Ing. *Roberto Mignoli*  
 Ordine Ingegneri di Parma n. 821

Dot. Ing. *Pierluigi Maggioni*  
 Ordine Ingegneri di Parma n. 821

IL CONCEDEDENTE

CONCESSIONI AUTOSTRADALI LOMBARDE

IL CONCESSIONARIO

tangenziale esterna

EM.REV.	DATA	DESCRIZIONE	ELABORAZIONE PROGETTUALE	CONTR.	APPROV.

IDENTIFICAZIONE ELABORATO	DATA	DESCRIZIONE	ELABORAZIONE PROGETTUALE	CONTR.	APPROV.
<b>B 1 1093</b>	<b>A</b>	<b>A B3</b>	<b>0 0 0 0</b>	<b>CP</b>	<b>PL</b>